


PŮDORYS 1.NP M1:100  
PRVNÍHO PLUKU 10/169

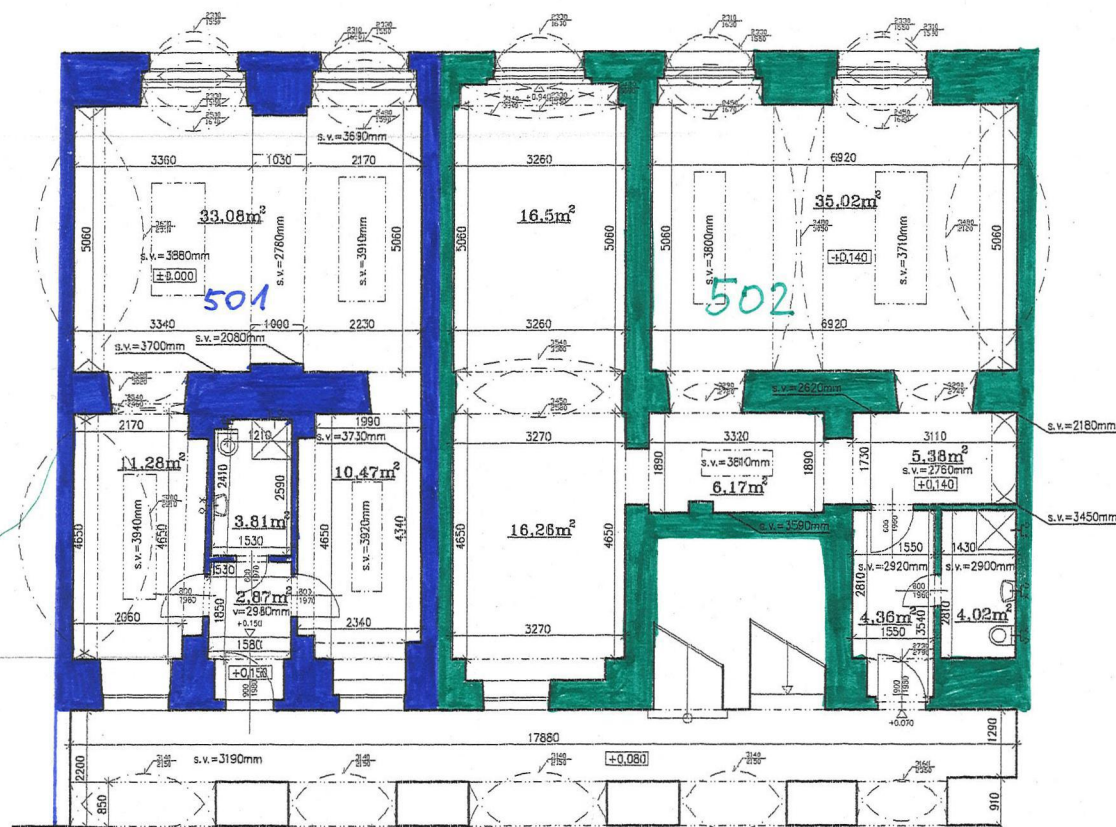

501 - 61,51 m<sup>2</sup>  
502 - 87,71 m<sup>2</sup>

±0.00 = 185.80 BpV

**GEST**

Ing. Miloš Stránský  
Thámova 23, Praha 8  
tel./fax. 222321069  
mobil.: 608051936  
email: gest@volny.cz

Dokumentace skutečného provedení

Název akce: Prvního pluku 10/169

Část: 1.NP

Výkres č.: 1

Objednatel: MČ Praha 8

Měřítko: 1:100

Datum: 1.3.2004

Polohový systém: místní

Výškový systém: BpV