


# PŮDORYS 1.NP M1:100

Thámová 22/115

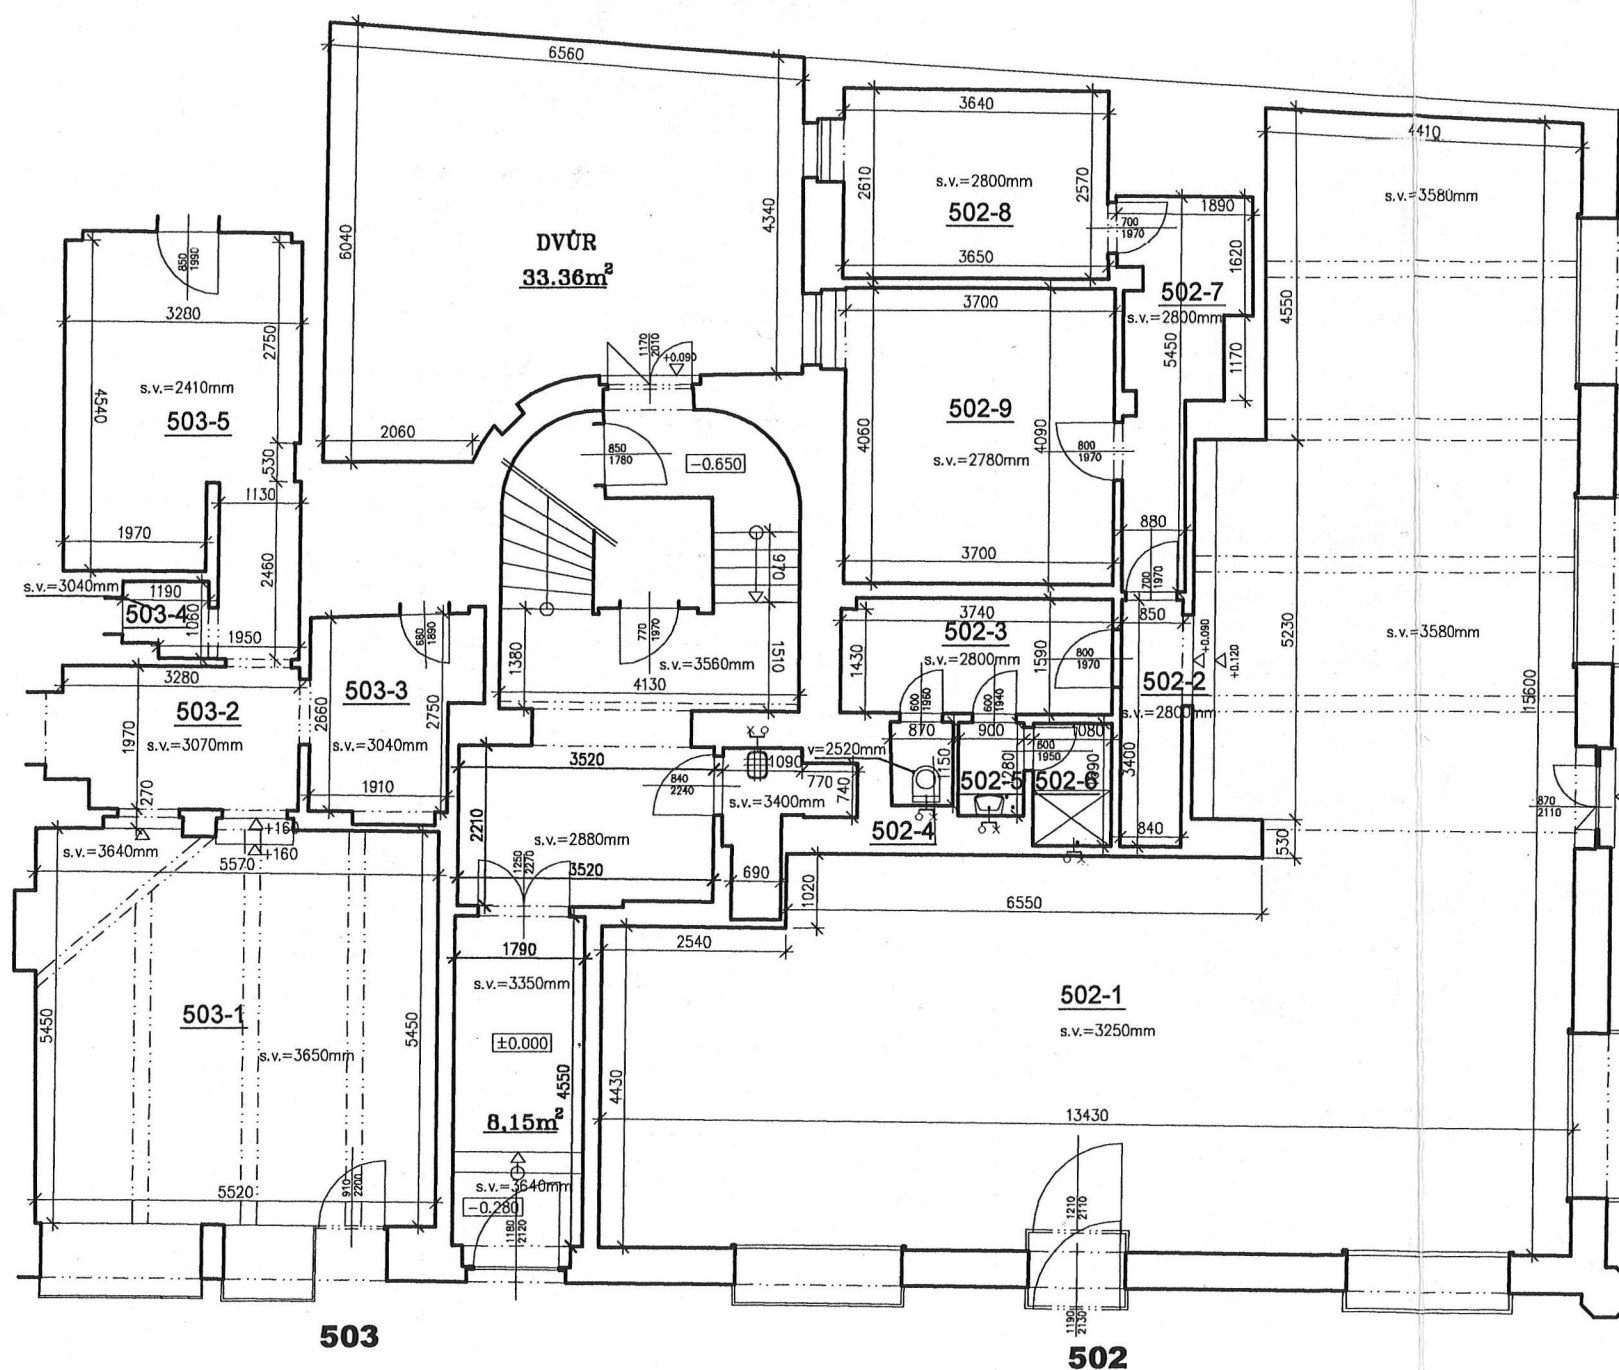

**TABULKA VÝMĚR:**

| ČÍSLO | ČÍSLO MÍSTNOSTI | NÁZEV MÍSTNOSTI      | m2            |
|-------|-----------------|----------------------|---------------|
| 502   | 502-1           | PRODEJNA             | 119.98        |
|       | 502-2           | CHODBA               | 2.87          |
|       | 502-3           | PŘEDSÍŇ              | 5.9           |
|       | 502-4           | WC                   | 0.99          |
|       | 502-5           | UMÝVÁRNA             | 1.15          |
|       | 502-6           | SPRCHA               | 1.83          |
|       | 502-7           | CHODBA               | 6.79          |
|       | 502-8           | SKLAD                | 9.46          |
|       | 502-9           | SKLAD                | 15.08         |
|       |                 | <b>PLOCHA CELKEM</b> | <b>164.05</b> |
| 503   | 503-1           | PRODEJNA             | 30.53         |
|       | 503-2           | CHODBA               | 6.59          |
|       | 503-3           | SKLAD                | 5.79          |
|       | 503-4           | KOMORA               | 1.17          |
|       | 503-5           | DÍLNA                | 16.35         |
|       |                 | <b>PLOCHA CELKEM</b> | <b>60.43</b>  |

**±0.00 = 186.32 BpV**

# GEST

Ing. Miloš Stránský  
Thámová 23, Praha 8  
tel./fax. 222321069  
mobil.: 608051936  
email: gest@volny.cz

Dokumentace skutečného provedení

Název akce: Thámová 22/115

Část: 1.NP

Výkres č.:

Objednatel: MČ Praha 8

Měřítko: 1:100

Datum: 21.1.2003 Polohový systém: místní

Výškový systém: BpV