


PŮDORYS 1.NP M 1:100 THÁMOVA 116/30

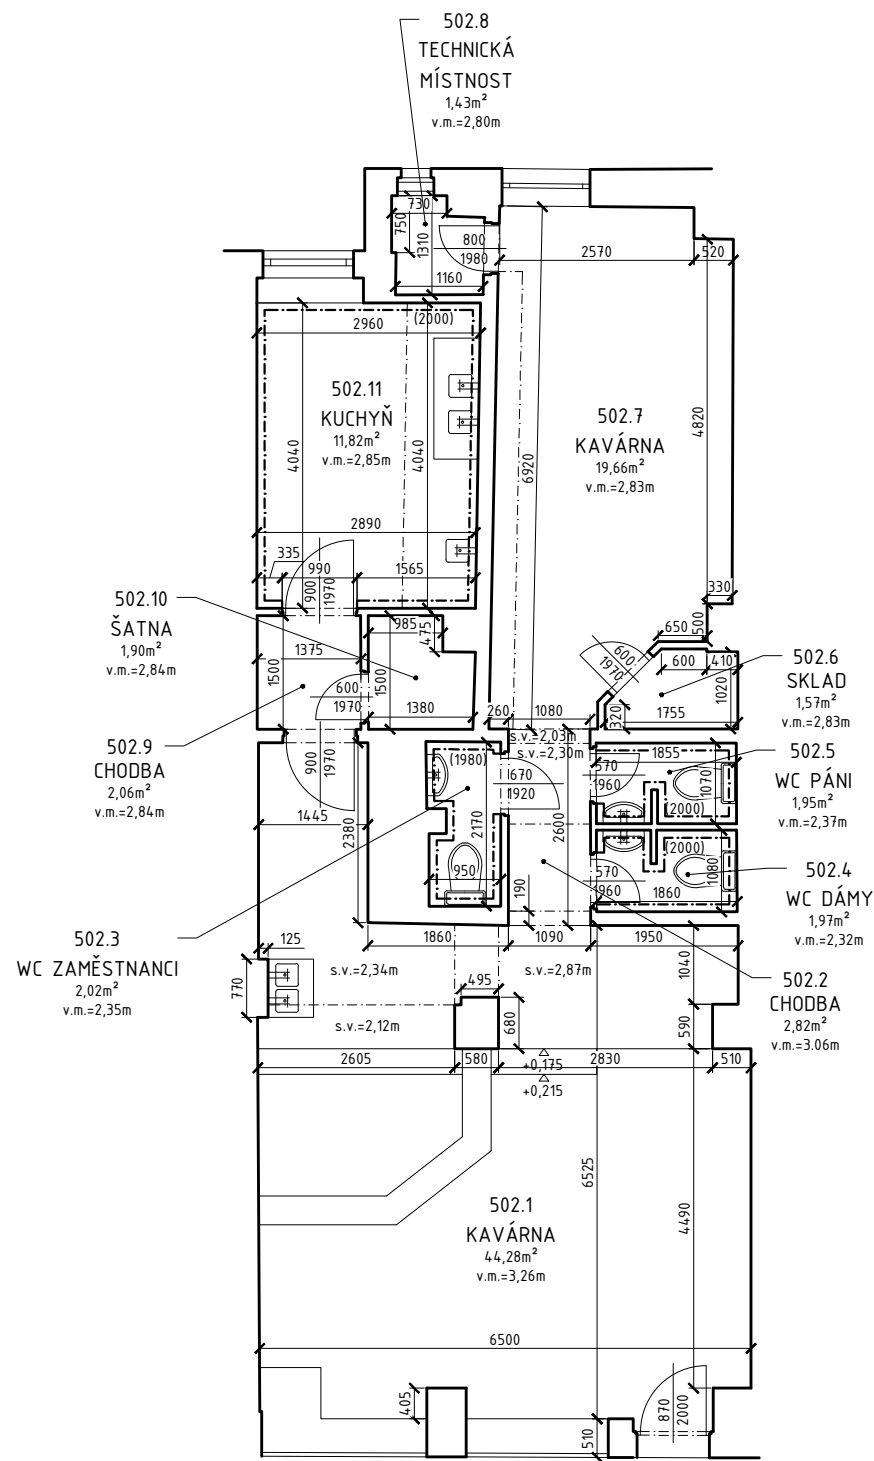

Tabulka výměr

číslo NP	číslo místnosti	název místnosti	plocha [m <sup>2</sup> ]
502	502.1	Kavárna	44,28
	502.2	Chodba	2,82
	502.3	WC zaměstnanci	2,02
	502.4	WC dámy	1,97
	502.5	WC páni	1,95
	502.6	Sklad	1,57
	502.7	Kavárna	19,66
	502.8	Technická místnost	1,43
	502.9	Chodba	2,06
	502.10	Šatna	1,90
	502.11	Kuchyně	11,82
		Celková plocha	91,48

Dokumentace skutečného provedení

Číslo nebytového prostoru:	502	Část:	1.NP
Umístění:	Thámová 116/30	Měřítko:	1:100
Objednatel:	MČ Praha 8	Datum:	09/2015