


PŮDORYS 1.NP M1:100 SOKOLOVSKÁ 99

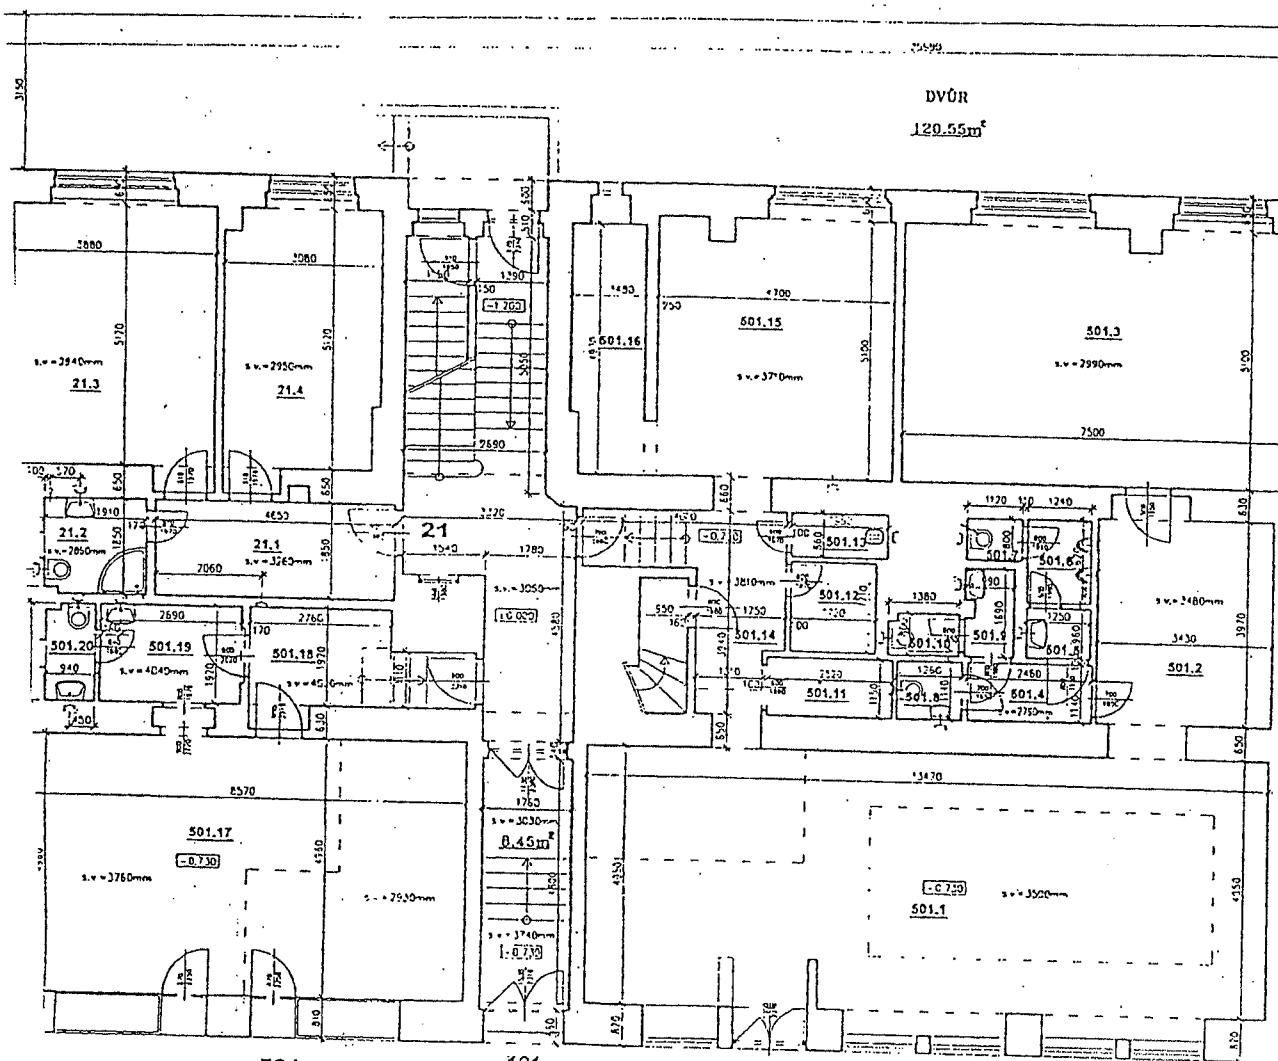

501 LEGENDA INSTALACÍ:

- ✕ VÝVOD VODY
- VÝVOD KANALIZACE
- VÝVOD PLYNU
- ✕ VÝVOD VODY+KANALIZACE

TABULKA VÝMĚR

číslo bytu	číslo místnosti	název místnosti	m2
501	501.1	restaurace	66,24
	501.2	restaurace	13,62
	501.3	spol. místost	37,96
	501.4	předstí	2,8
	501.5	umývárna	1,2
	501.6	WC muži	2,0
	501.7	WC	0,9
	501.8	WC	1,44
	501.9	umývárna	1,6
	501.10	WC	1,08
	501.11	sklad	2,9
	501.12	kanecelá	2,94
	501.13	úklid	1,68
	501.14	chodba	9,52
	501.15	kuchyně	23,74
	501.16	sklad	7,09
	501.17	prodejna	42,51
	501.18	l.k	7,05
	501.19	šatna	7,05
	501.20	WC + umývárna	1,77
		plocha celkem	235,09
502	502.1	prodejna	12,99
	502.2	sklad	8,49
	502.3	prodejna	21,01
	502.4	předstí	12,65
	502.5	WC + koupelna	2,78
		plocha celkem	57,92
23	23.1	předstí	6,34
	23.2	WC + koupelna	2,78
	23.3	kuchyně	15,61
	23.4	pokoj	17,23
		plocha celkem	41,98

číslo bytu	číslo místnosti	název místnosti	m2
21	21.1	předstí	8,6
	21.2	WC + koupelna	3,50
	21.3	kuchyně	19,3
	21.4	pokoj	15,42
		plocha celkem	47,4

GEST

Ing. Miloš Stránský
Thámová 23, Praha 8
tel./fax. 222321069
mobil.: 608051936
email: gest@volny.cz

Dokumentace skutečného provedení

Název akce: Sokolovská 99


Část: 1.NP

Objednatel: MČ Praha 8

Datum: 26.11.2003

Výkres č.:


Měřítko: 1:100

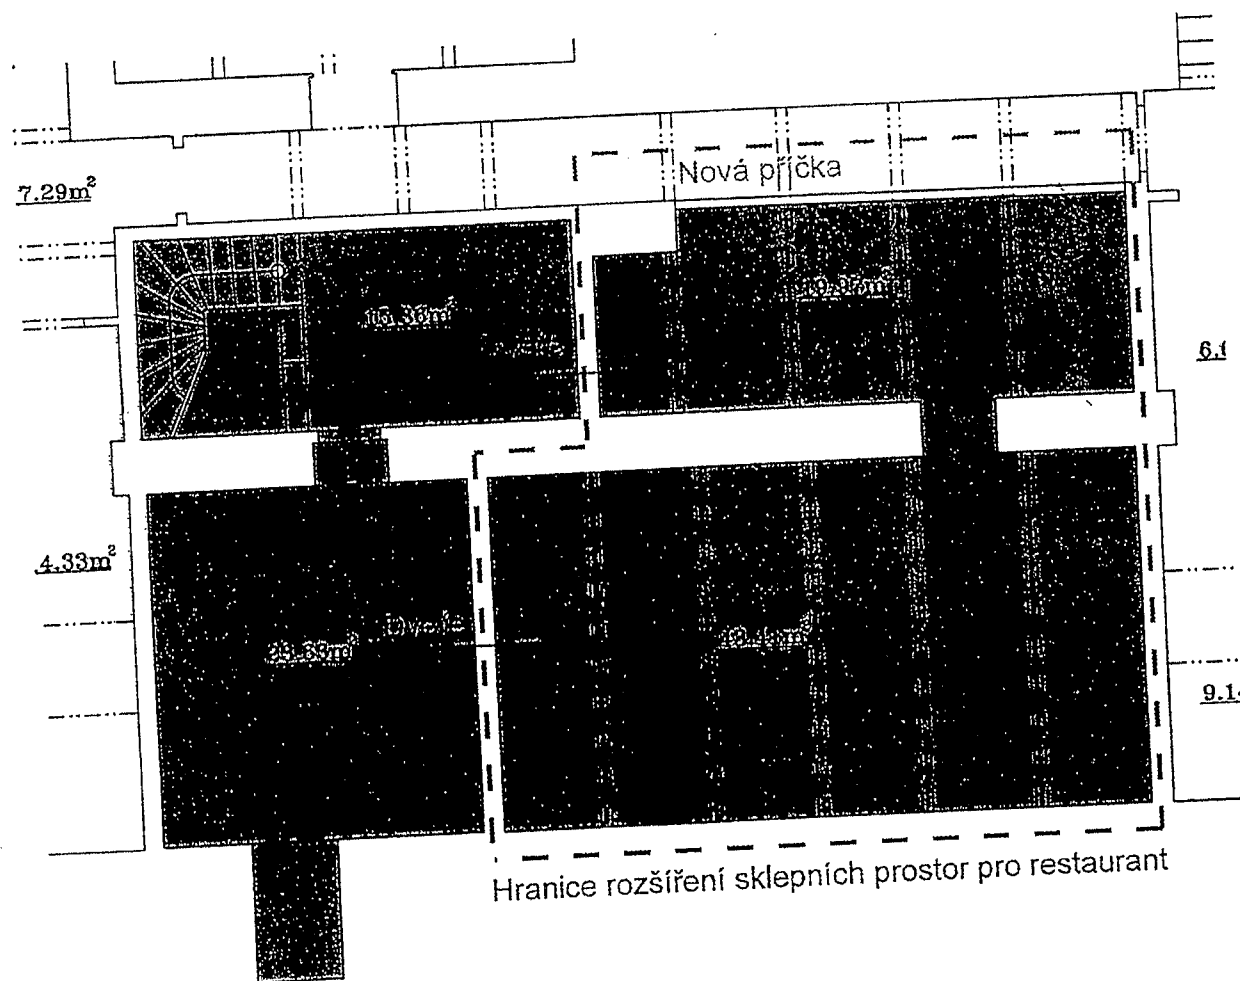

Restaurant Sokolovská 101, Praha 8 - Karlín
1PP, M 1:100

Vyznačení hranice rozšíření sklepních prostor pro restaurant
69,03

SOKOLOVSKÁ 99/101

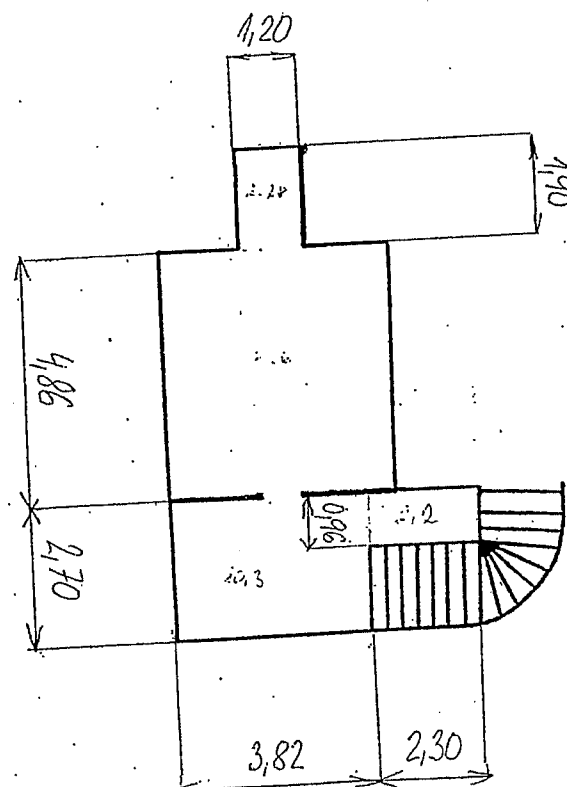

33,34 m²