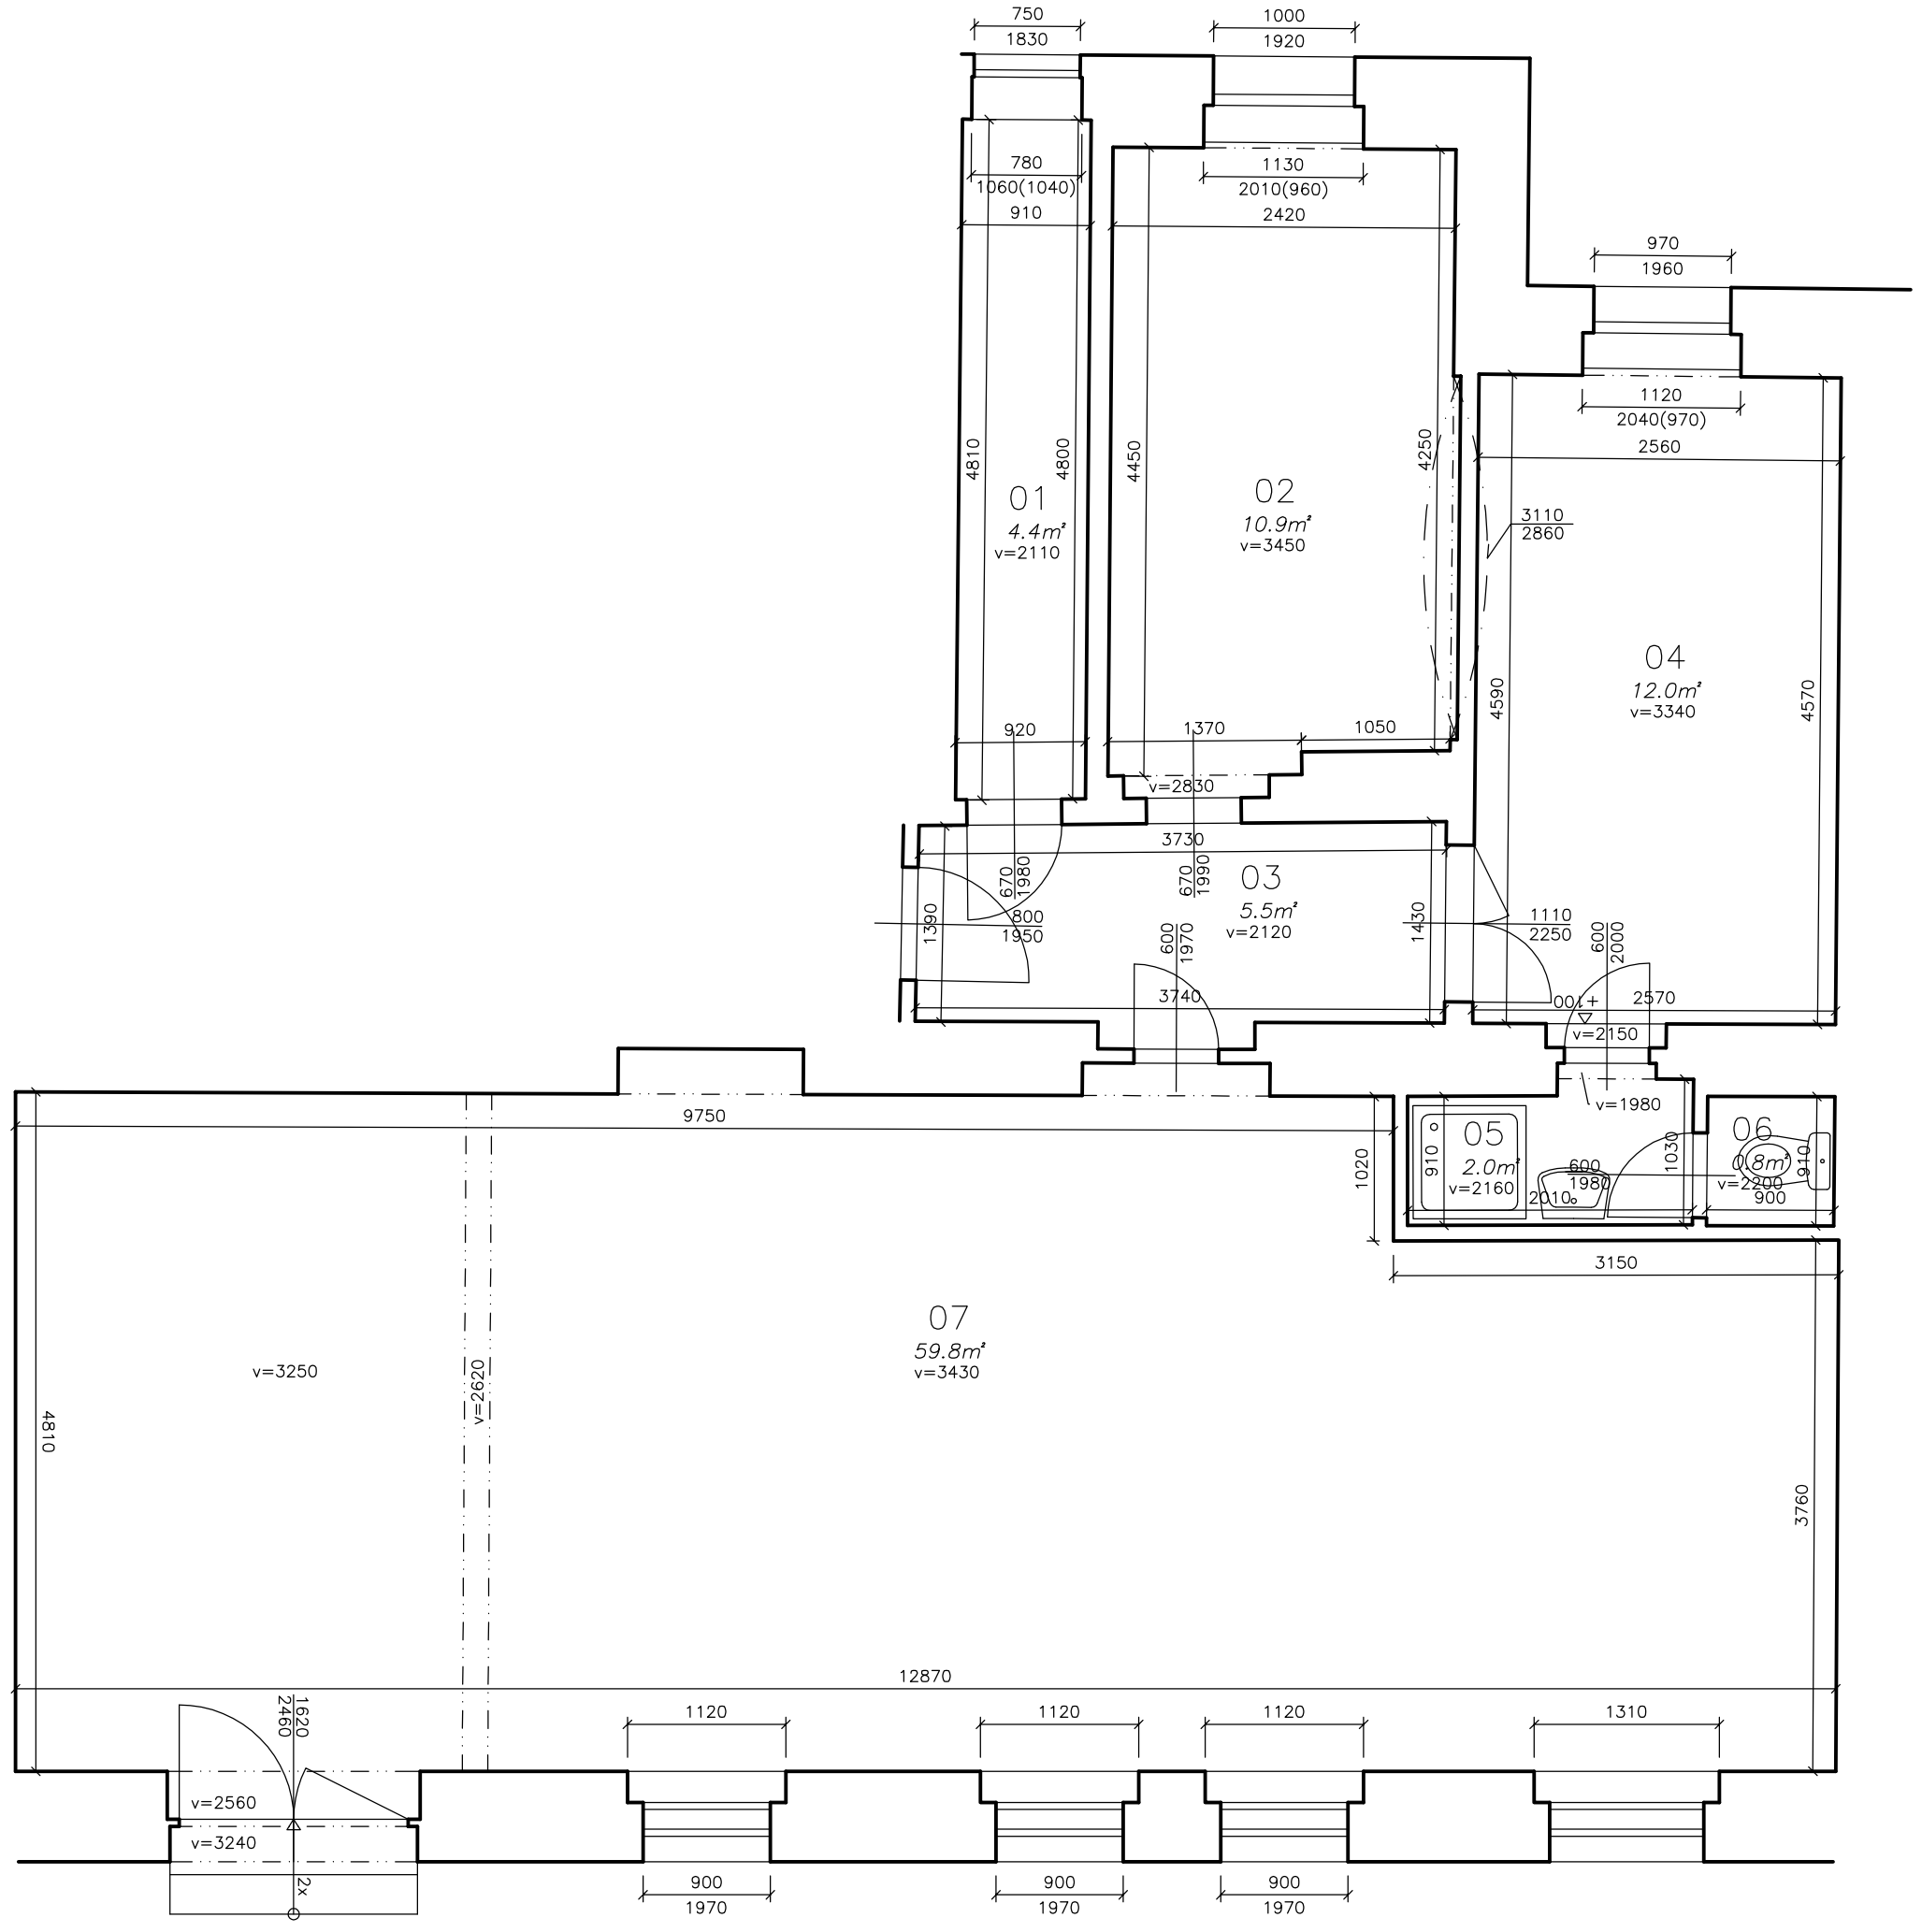

č. 601

č.m.	plocha
07	59,8
Celkem	59,8

č. 603

č.m.	plocha
01	4,4
02	10,9
03	5,5
04	12,0
05	2,0
06	0,8
Celkem	35,6

GeST
Ing. Miloš Stránský
Chvalská 718/10, Praha 9
tel./fax. 222321069
mobil.: 608051936
email: stransky@pudy.cz

Dokumentace skutečného provedení

Název akce: **Vacínova 5, Praha 8**			
Část: **nebytový prostor 601 a 603**		Výkres č.:	**1**
Objednatel:		Měřítko:	**1:50**
Datum: **18.4.2014**	Polohový systém: **mistní**	Výškový systém:	**mistní**